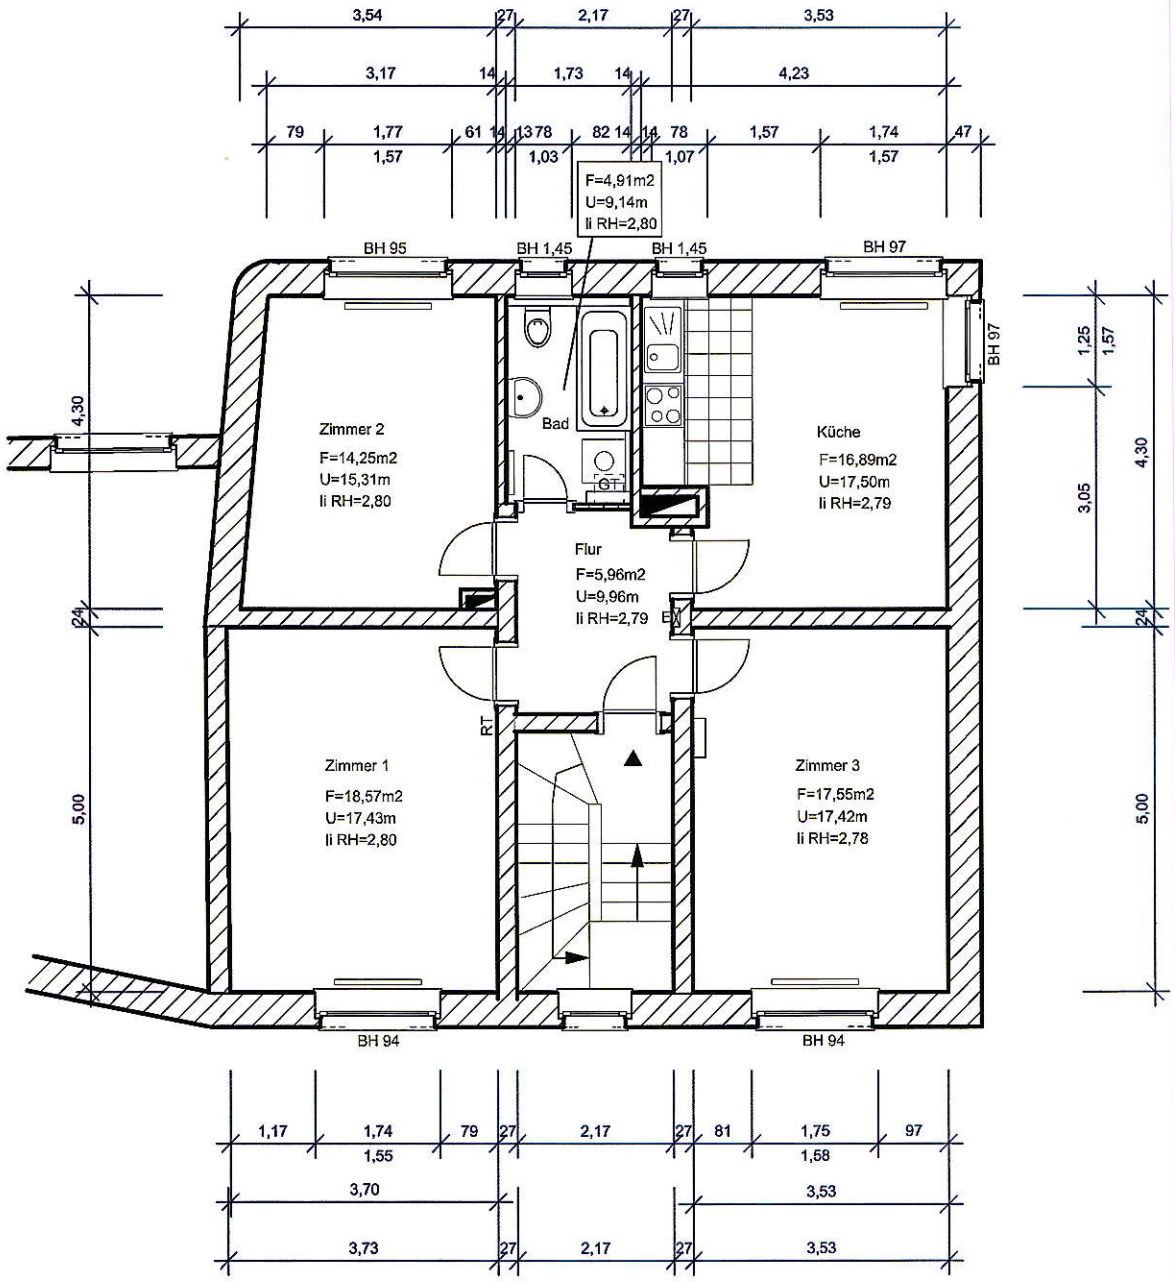

Wohnfläche	qm
Küche	16,89
Bad	4,91
Flur	5,96
Zimmer 1	18,57
Zimmer 2	14,25
Zimmer 3	17,55
gesamt	**78,13**

Bauverein Ketteler eG
Kappenberger Damm 58 d
48151 Münster

Tel: 0251-48210-0
info@bauverein-ketteler.de

Bestandsplan:

Objekt:

Franz-Hitze-Str. 22
48151 Münster

Wohnung:

1. Obergeschoss

Whg-Nr:

16.1.2

Grundriss

Maßstab:
1:100

Datum:
25.10.2012

alle Angaben
ohne Gewähr

index: